


**CORTE A-A**  
ESC. 1:5

B ←

EJE JUNTA ENTRE TUBOS

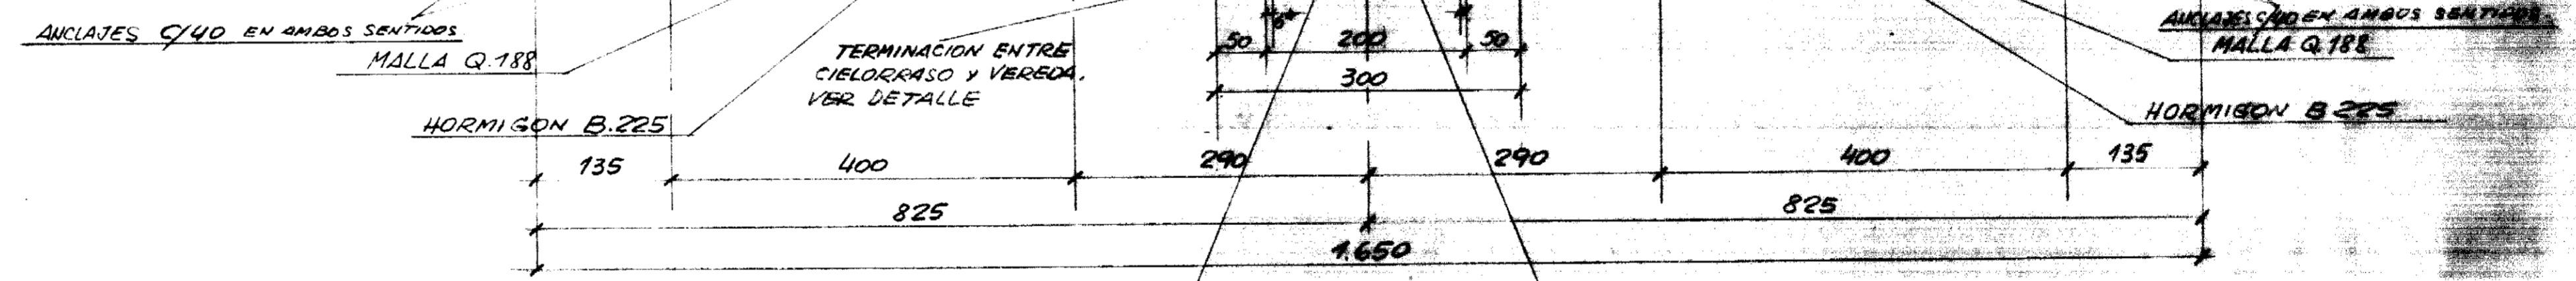


CAJON DE CHAPA ESP. 6,4 mm  
CROQUIS #29  
PINTAR TODO EL CONTORNO c/2 MANOS  
DE ANTIOXIDO

RELLENAR BIEN EN TODA LA CIRCUNFERENCIA  
CON BITUMEN ASFALTICO O OTROS MAT. SIMILAR

**CORTE D-D**  
ESC. 1:5

B ←

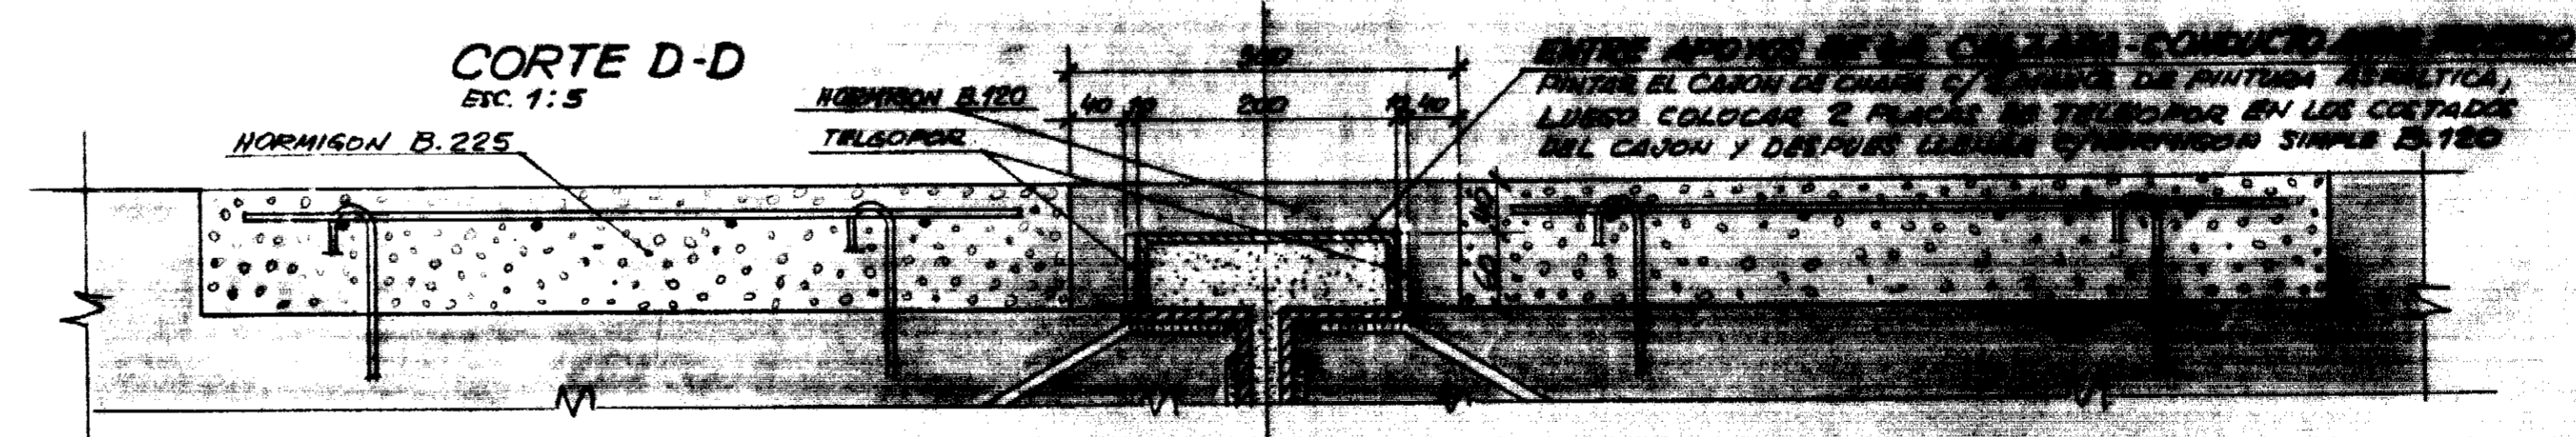

RELLENAR BIEN EN TODA LA CIRCUNFERENCIA  
CON BITUMEN ASFALTICO O OTROS MAT. SIMILAR


**CORTE B-B**

▷ A


▷ A

▷ D

▷ D

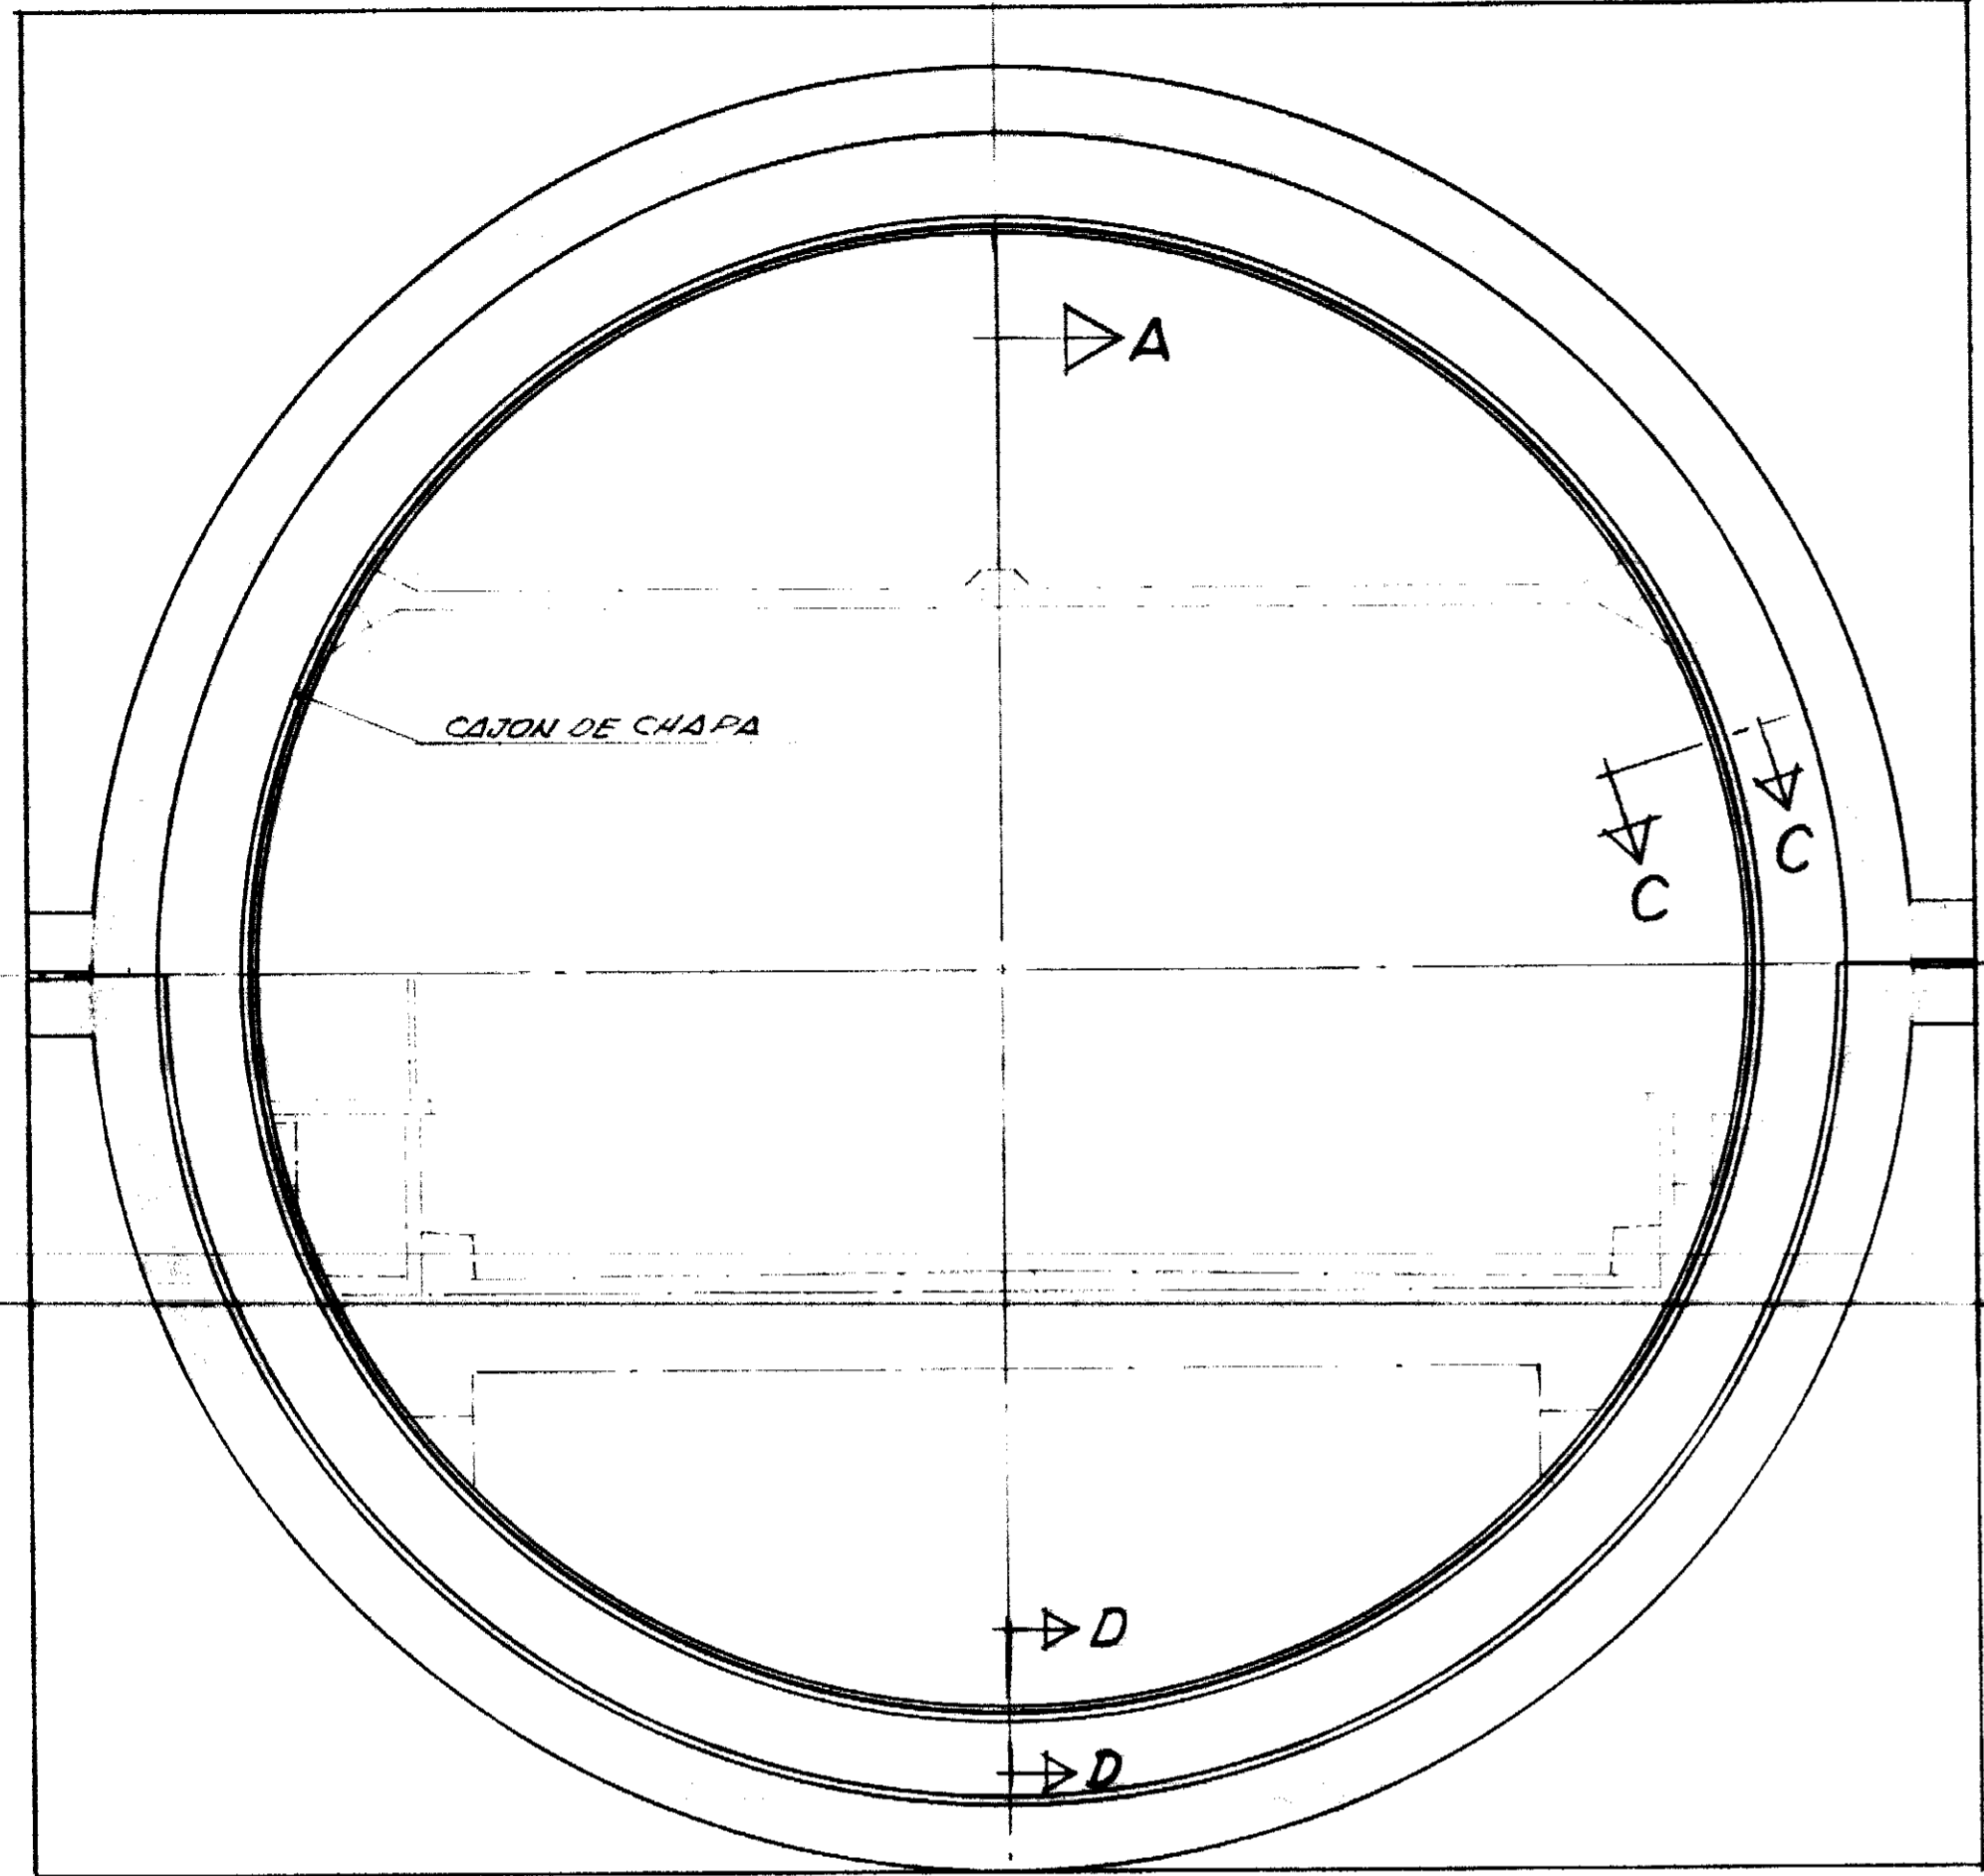

**CORTE C-C**  
DETALLE DE TERMINACION EN ZONA DE JUNTA  
A COLOCAR ENTRE CIELORRASO Y VEREDAS  
ESC. 1:1

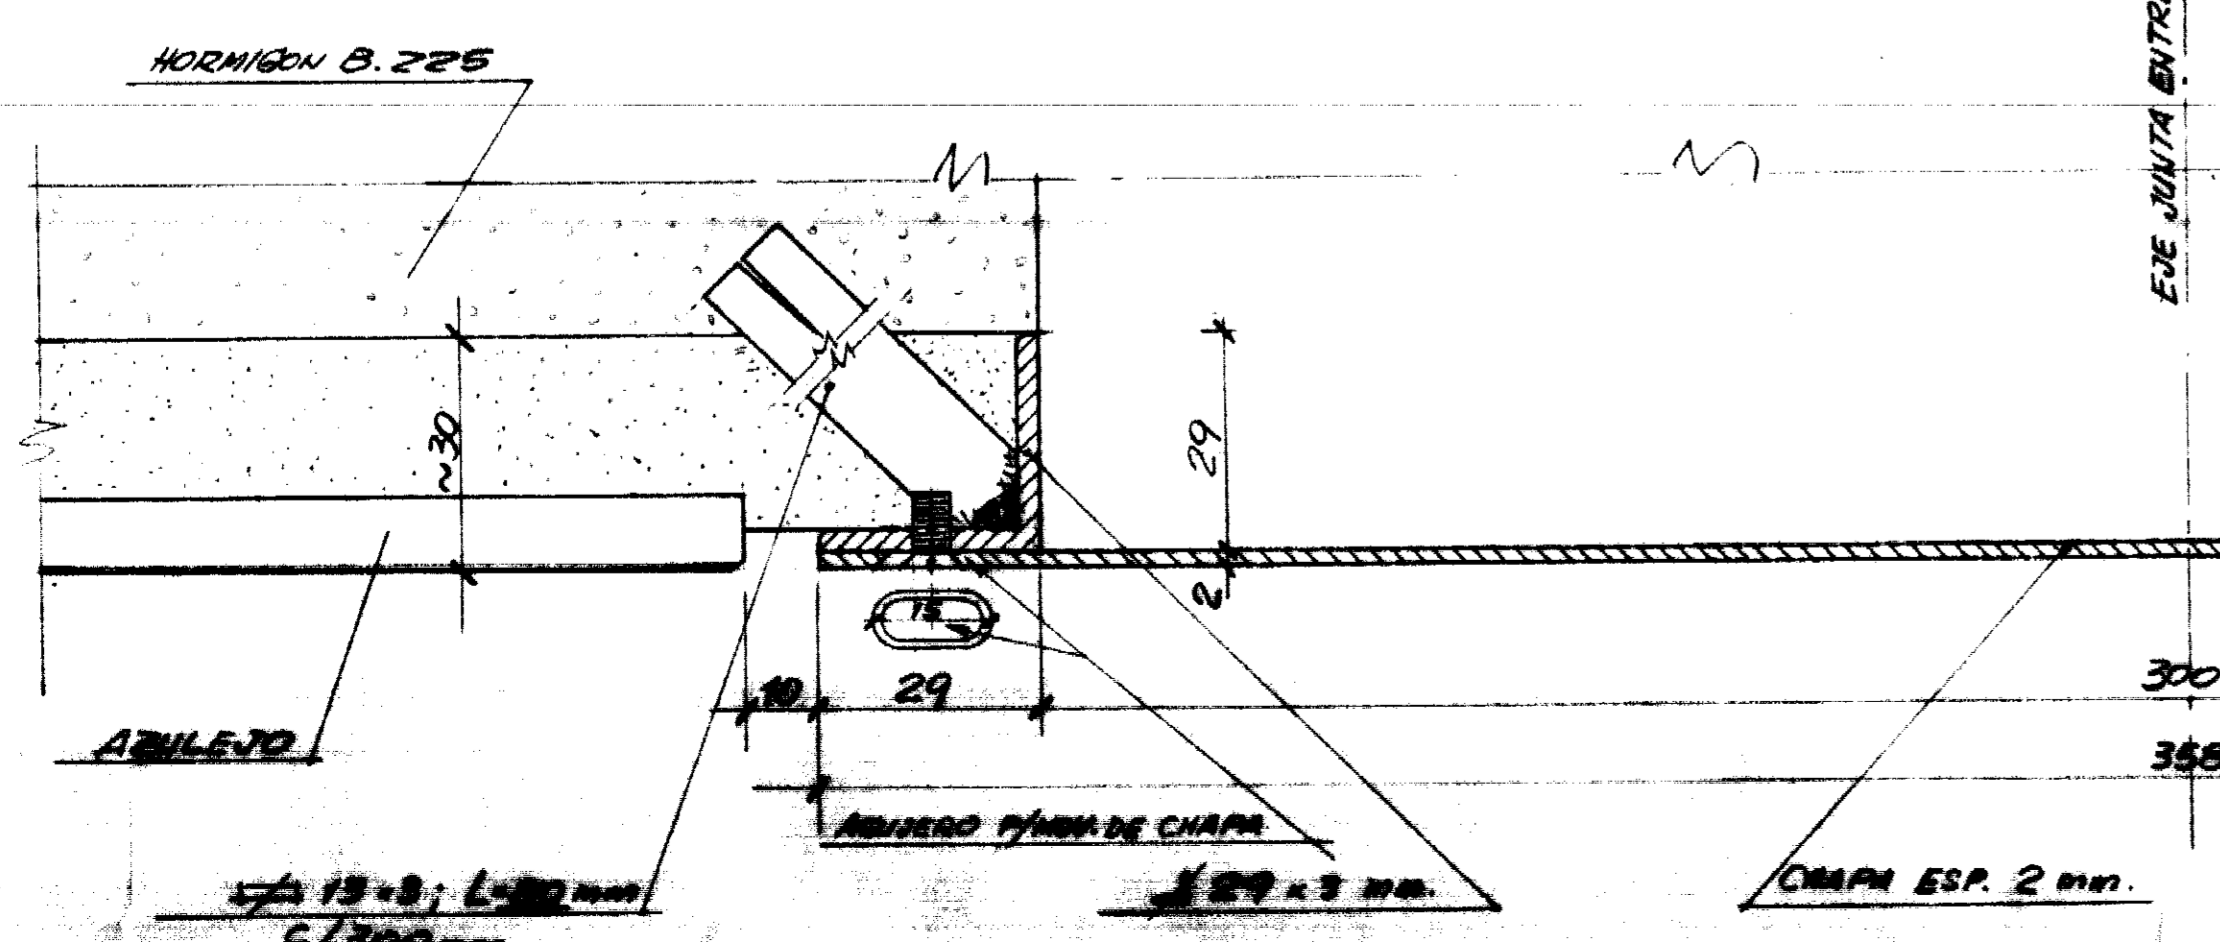

caja 5

MEDIDAS EN mm.

**CONFORME A OBRA**  
**CROQUIS N° 848**

**DETALLE JUNTA ENTRE TUBOS**

EN NOMBRE DE LAS EMPRESAS  
HOORFA G. WAMBI S. P. A. SALAV S. A.  
HOORFA ARGENTINA S. R. L.  
*Mattheu*  
Ing. Ferrin Montevideo

L. A. DANONTE 20/2/67


TORNILLO CAB. FRES. # 3/16" x 3/8" c/800 mm